

NAP 5,35-

cp

29,38

0,40

1,00

1,00

0,40

4,80

9,98

7,00

7,00

5,00

5,00

1,00

7,00

NAP 3,90-

PP1

voeding naar hemelwaterpompput, 380V, 4 x 16² Ø

270°



0 0,5 1,0 1,5 2,0

bovenkant filter = NAP -/- 3,90

perleiding afvalwater poortwachtershuis Ø 63mm

voeding vanaf trafohuis, 380V, 4 x 16² Ø

onderkant filter = NAP -/- 5,13

oppervlaktewater uiteindelijk = NAP -/- 5,35

grondwater tijdens uitv. = NAP -/- 6,05

NAP 4,85-

vrijvalleiding afvalwater vanuit septicetanks en vetafscheiders Ø 200mm

S2

S1

Project: golfbaan Bentwoud

Opdrachtgever: AHA de Man bv



Schaal 1 : 100 Projectnr.: 060/11


Formaat : A3 Tek: 060-11 hff revisietek.cdr

Get. d.d.: 12 dec. 2016 Door:

V1

V2

MV = NAP -/- 4,85

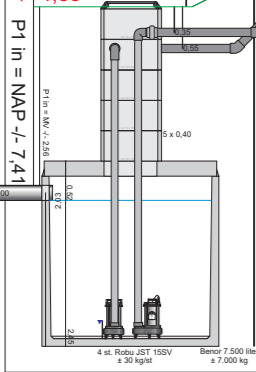

bodem = MV -/- 4,49  
bodem = NAP -/- 9,34